


F  
E  
D  
C  
B  
A

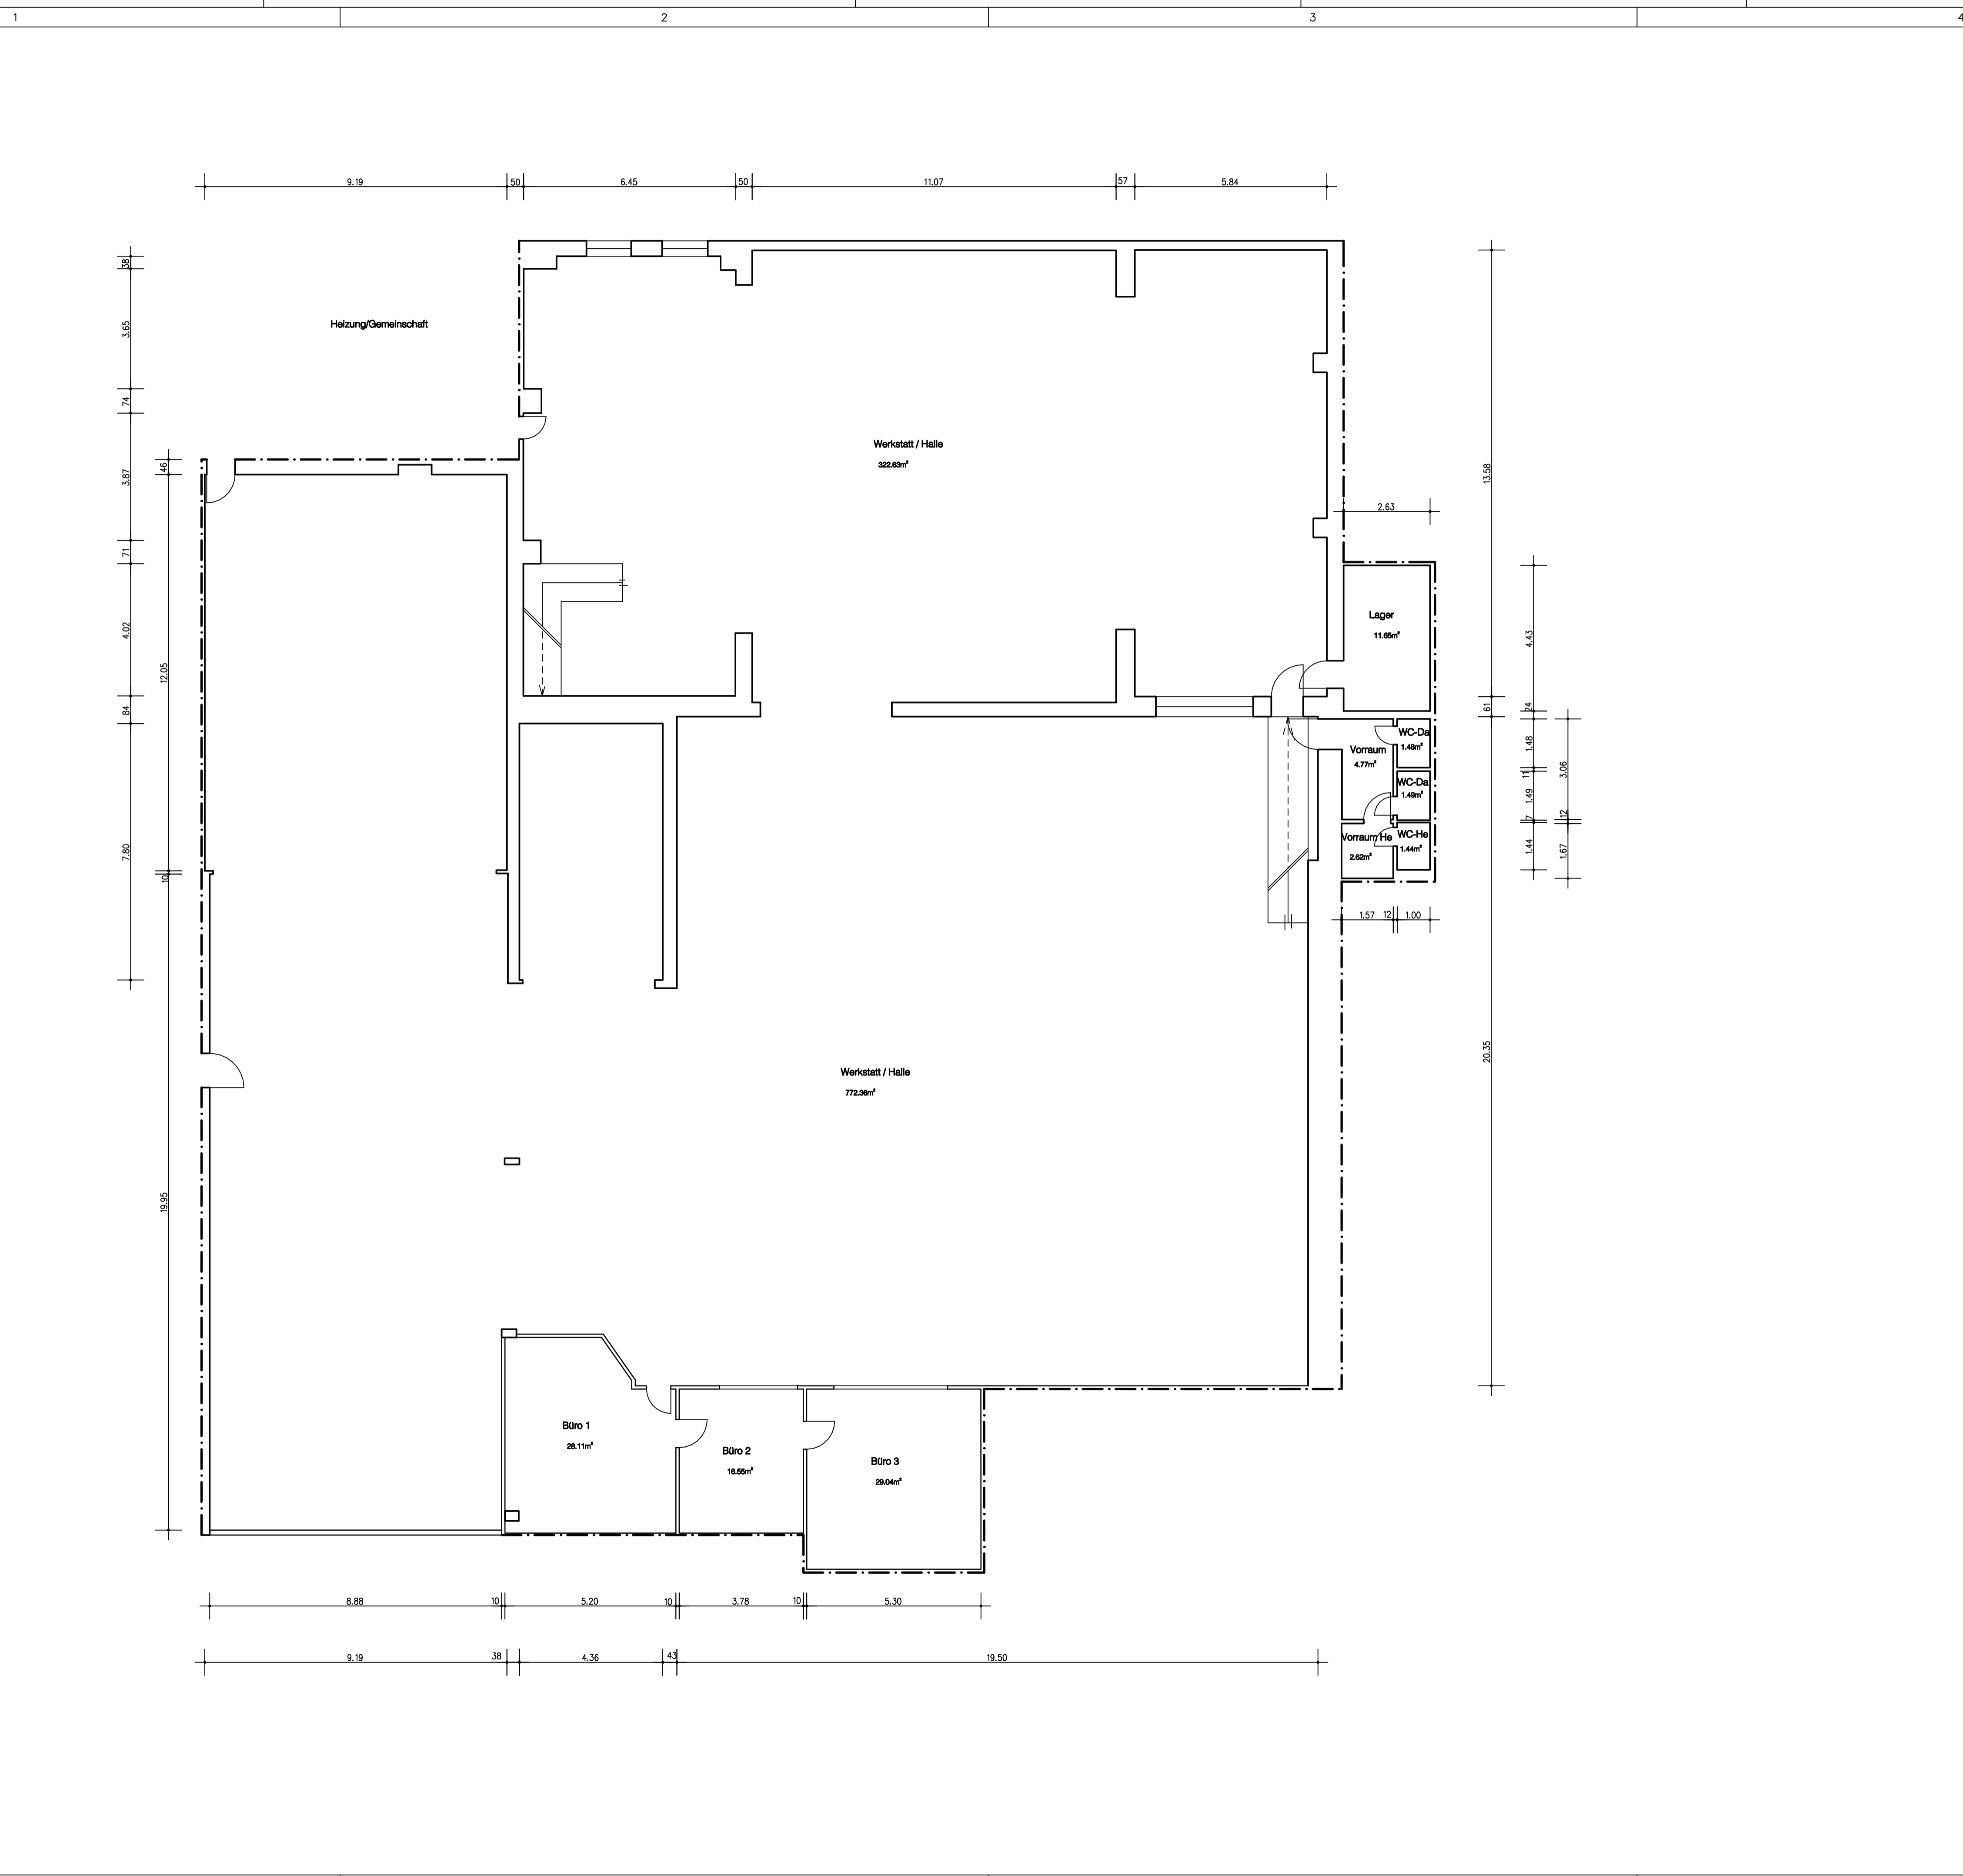

**PROJEKT:**  
Subbelrather Str. 387  
50825 Köln

**BAUHERR:**  
INTER Verwaltungs- u. Beteiligungsges. mBH  
Spicherstr. 6a  
50672 Köln

Index:  
**Bestandsplan**  
12.2.2018

**ARCHITEKT:**

PLANBEZEICHNUNG  
**ERDGESCHOSS**

MASSTAB 1:100

Zeichnerbüro K. Hünemben  
Homborgstrasse 6  
50996 Köln  
Tel. 0221-2509925  
Fax 0221-257284